

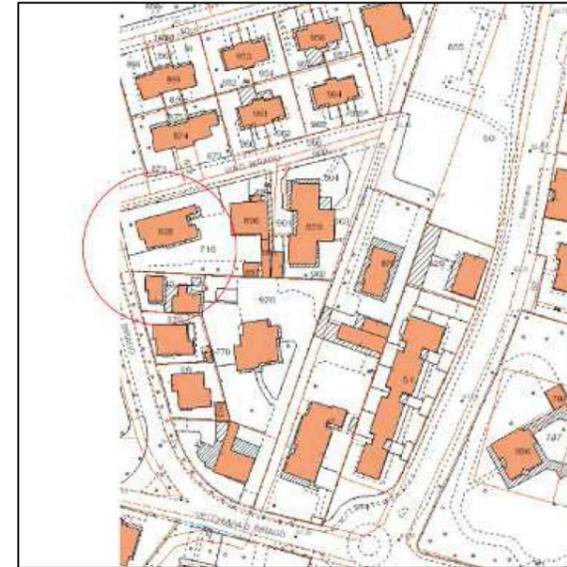


PIANTA PIANO TERRA

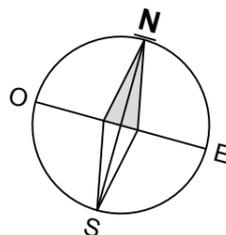

Estratto Mappa

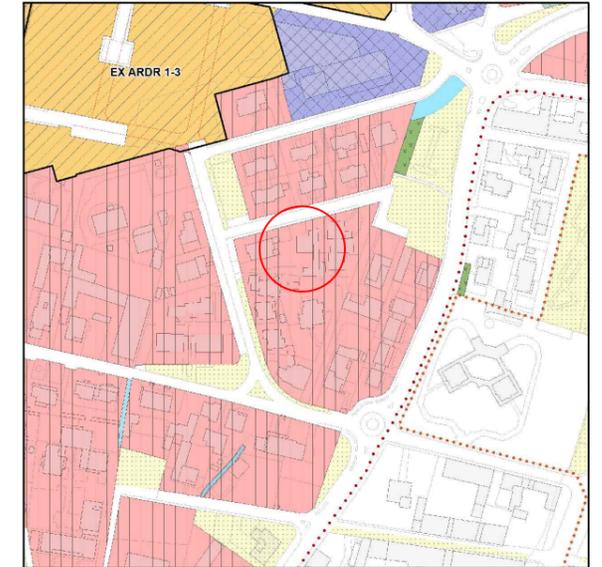

Estratto PGT - Piano delle Regole

 B1 Residenziale consolidato, di completamento  
 e con piano attuativo collaudato

### Andrea Benedetti Architetto

Via Foppa 41 - 25034 Orzinuovi (BS)  
 C.F.: BNDNDR85M04G149J - P.Iva: 03694820980  
 Ordine degli Architetti di Brescia n. 2974  
 tel: 3397493183 - mail: ab.andrea.benedetti@gmail.com


timbro e firma

Commitente  
**GAVAZZONI LOREDANA**


timbro e firma

<b>SCIA</b>	Progetto Ristrutturazione edilizia	Data  Ottobre 2019
	Numero elaborato pratica  <b>01</b>	Oggetto tavola RILIEVO : Pianta piano terra
		Scala  1:100
		SF P <del>D</del> E


QUESTO DISEGNO E' DI PROPRIETA' RISERVATA E NON PUO' ESSERE COPIATO O RIPRODOTTO SENZA PREVENTIVA AUTORIZZAZIONE

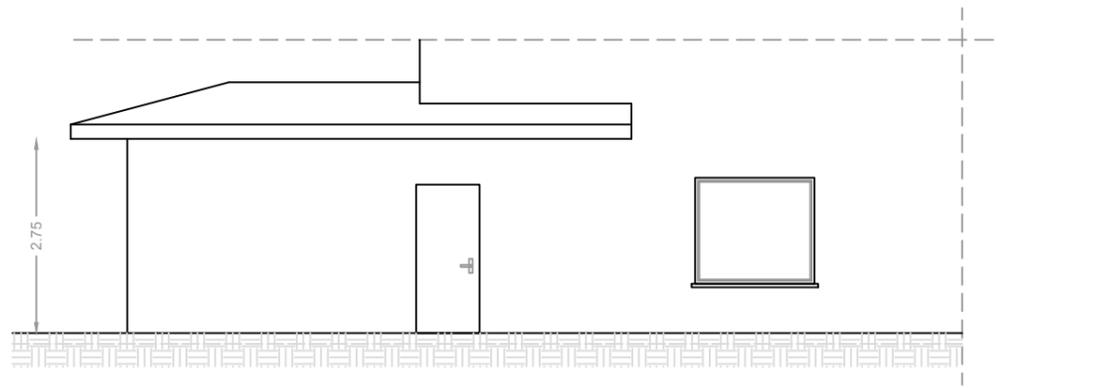



PROSPETTO NORD

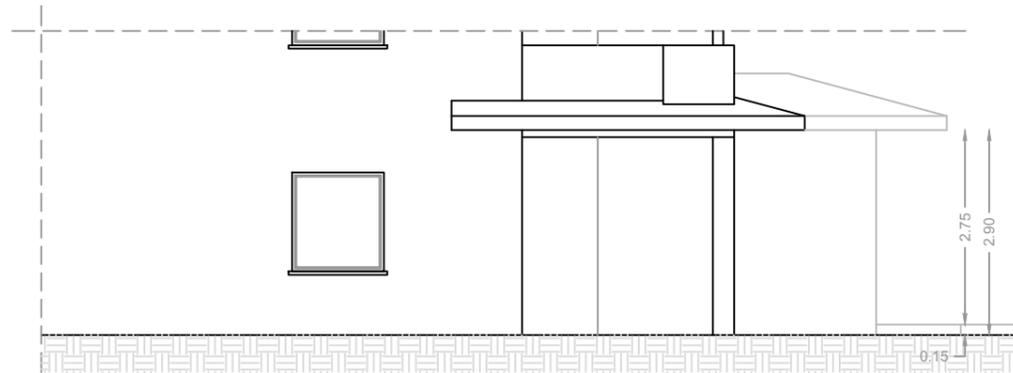

PROSPETTO EST

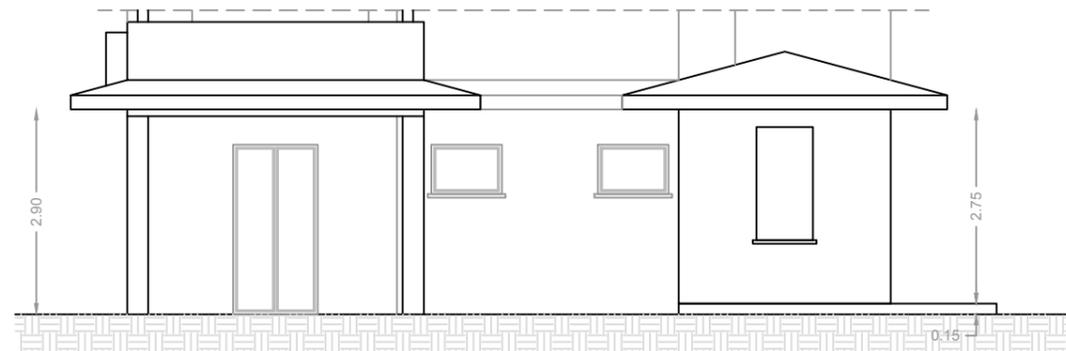

SEZIONE A-A'

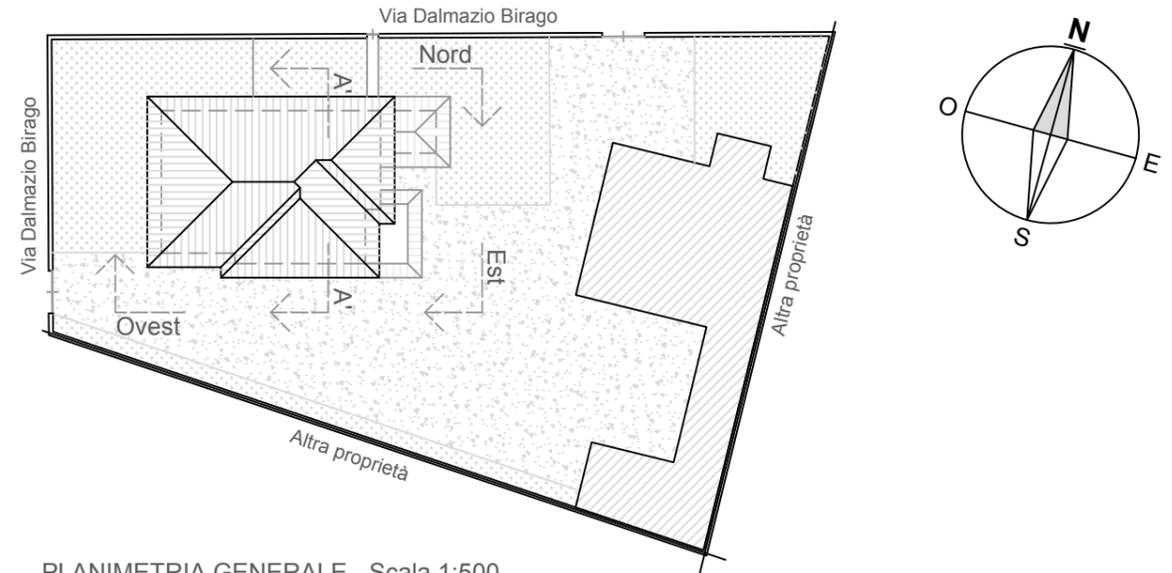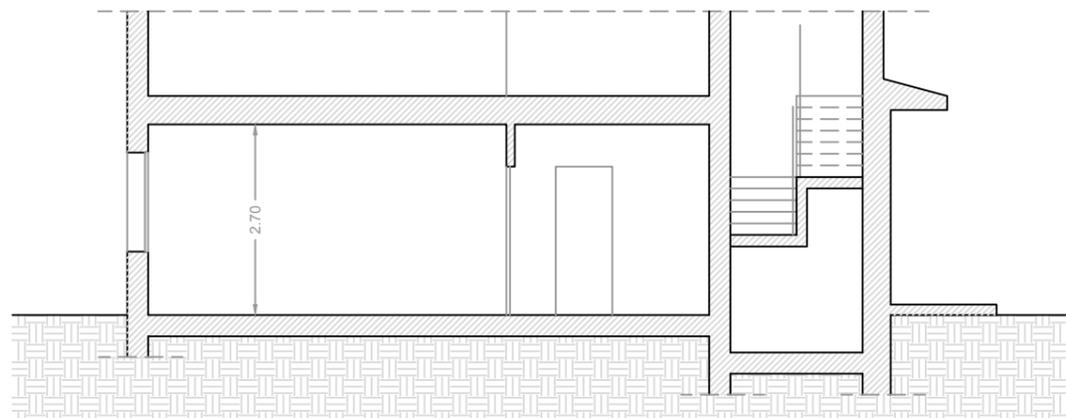

PLANIMETRIA GENERALE - Scala 1:500

**Andrea Benedetti Architetto**

Via Foppa 41 - 25034 Orzinuovi (BS)  
 C.F.: BNDNDR85M04G149J - P.Iva: 03694820980  
 Ordine degli Architetti di Brescia n. 2974  
 tel: 3397493183 - mail: ab.andrea.benedetti@gmail.com


\_\_\_\_\_ timbro e firma

Commitente  
**GAVAZZONI LOREDANA**



\_\_\_\_\_ timbro e firma

<b>SCIA</b>	Progetto Ristrutturazione edilizia	Data  Ottobre 2019
	Numero elaborato pratica  <b>02</b>	Oggetto tavola RILIEVO : Prospetti
		Scala  1:100
		SF P <del>D</del> E


QUESTO DISEGNO E' DI PROPRIETA' RISERVATA E NON PUO' ESSERE COPIATO O RIPRODOTTO SENZA PREVENTIVA AUTORIZZAZIONE

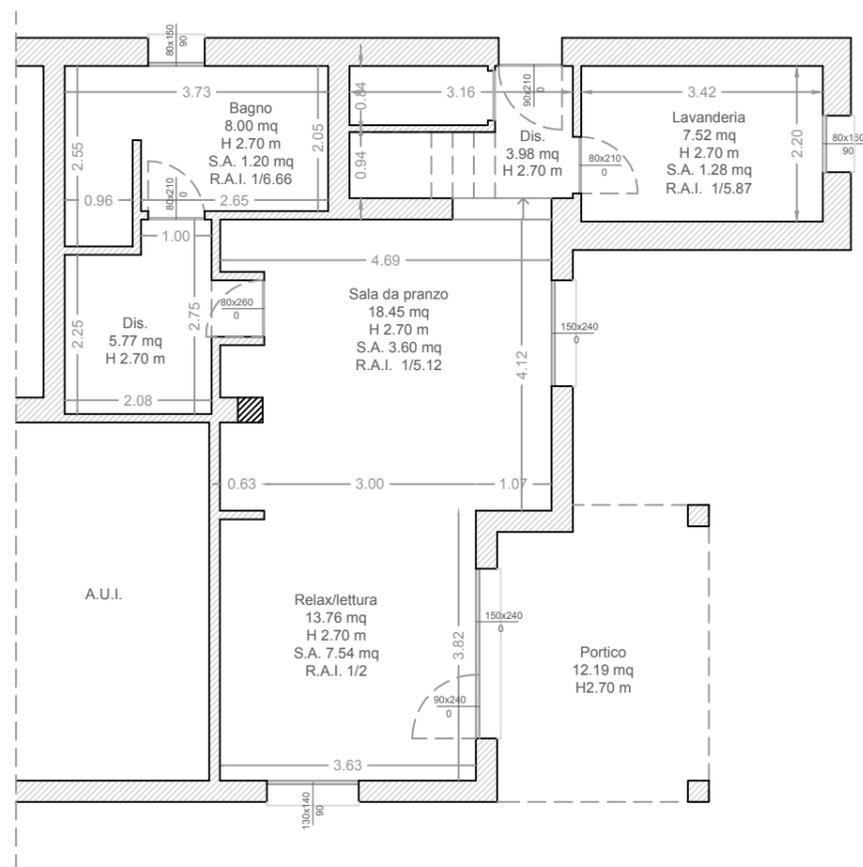

PIANTA PIANO TERRA

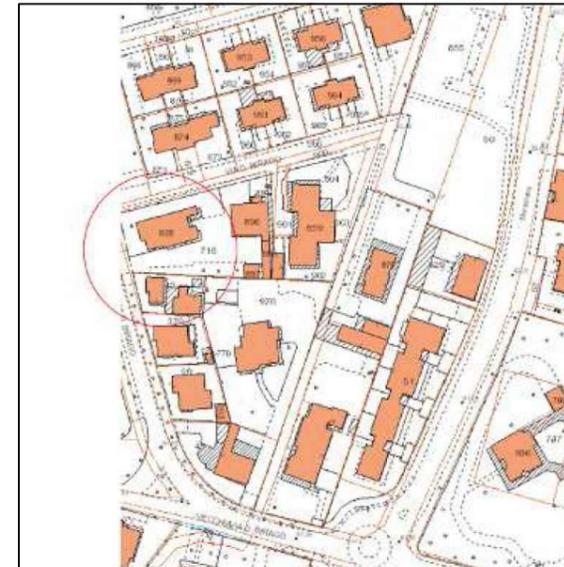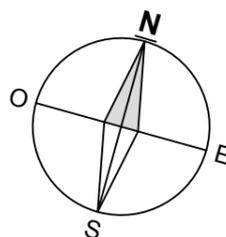

Estratto Mappa

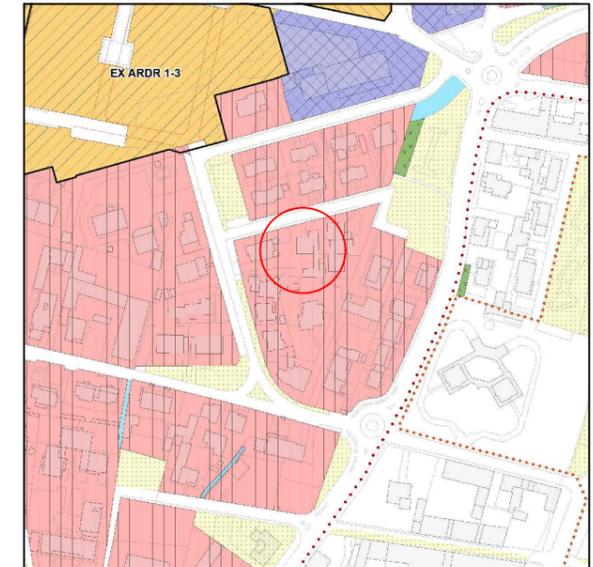

Estratto PGT - Piano delle Regole

 B1 Residenziale consolidato, di completamento  
 e con piano attuativo collaudato

### Andrea Benedetti Architetto

Via Foppa 41 - 25034 Orzinuovi (BS)  
 C.F.: BNDNDR85M04G149J - P.Iva: 03694820980  
 Ordine degli Architetti di Brescia n. 2974  
 tel: 3397493183 - mail: ab.andrea.benedetti@gmail.com


timbro e firma

Commitente  
**GAVAZZONI LOREDANA**


timbro e firma

<b>SCIA</b>	Progetto Ristrutturazione edilizia	Data  Ottobre 2019
	Numero elaborato pratica  <b>03</b>	Oggetto tavola PROGETTO : Pianta piano terra
		Scala  1:100
		SF P <del>D</del> E


QUESTO DISEGNO E' DI PROPRIETA' RISERVATA E NON PUO' ESSERE COPIATO O RIPRODOTTO SENZA PREVENTIVA AUTORIZZAZIONE

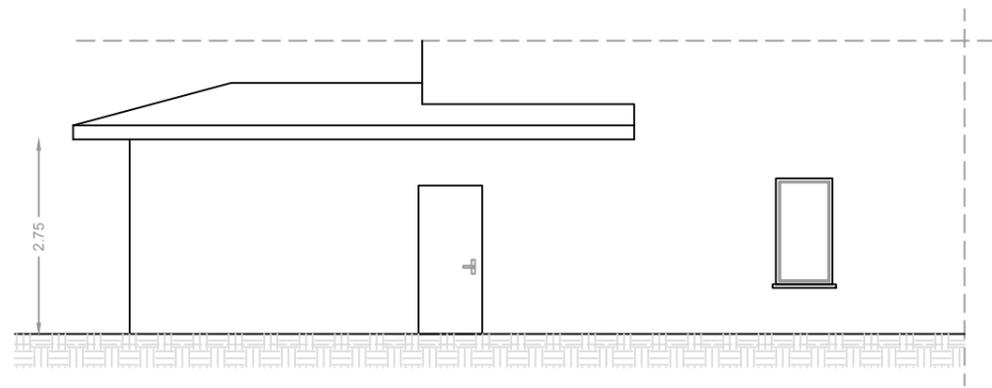


PROSPETTO NORD

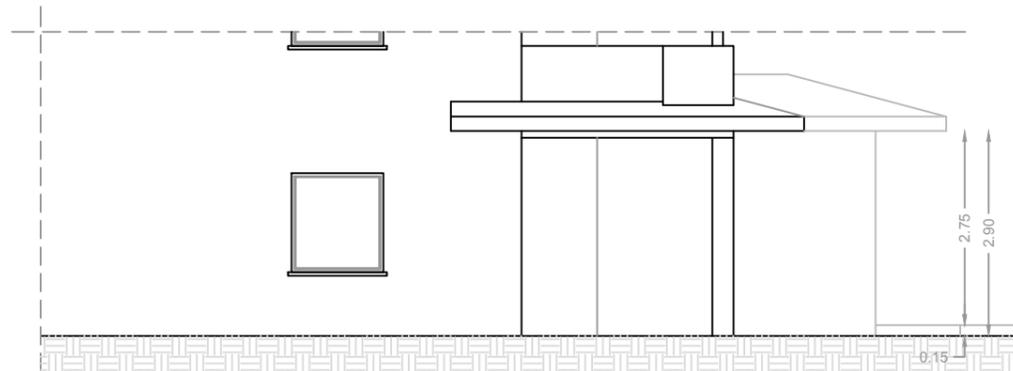


PROSPETTO SUD

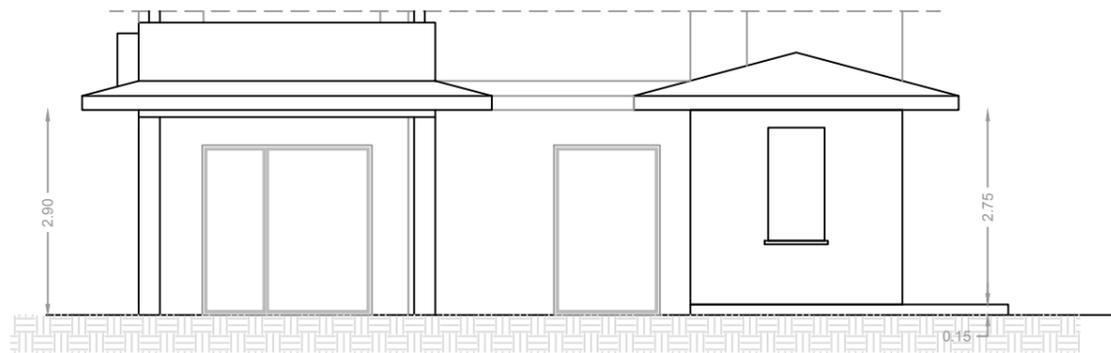


PROSPETTO EST

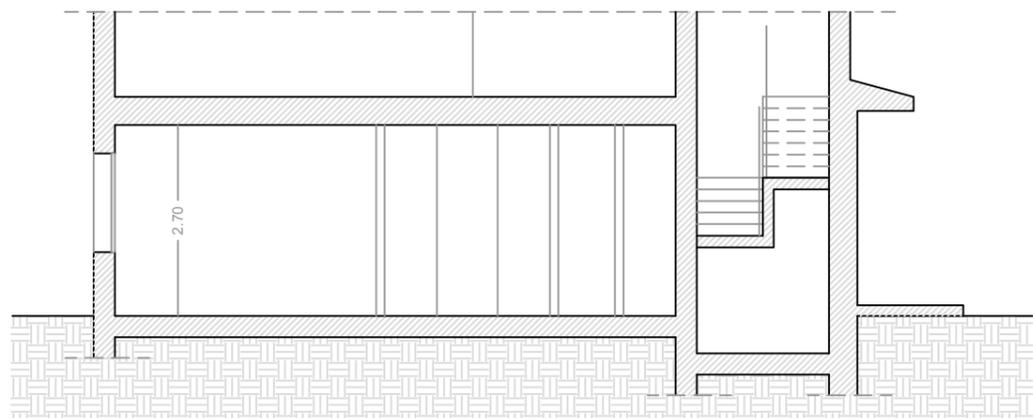

SEZIONE A-A'

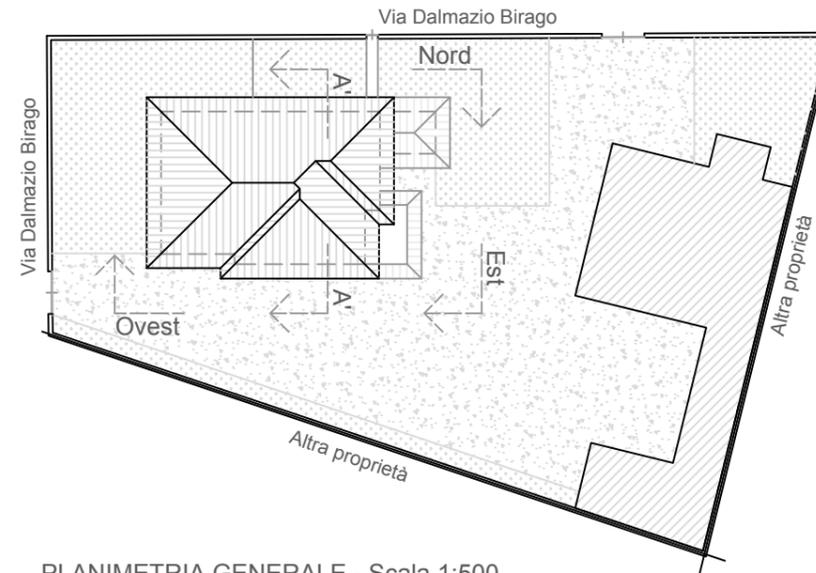

PLANIMETRIA GENERALE - Scala 1:500

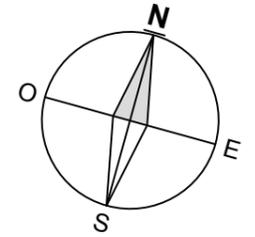

**Andrea Benedetti Architetto**

Via Foppa 41 - 25034 Orzinuovi (BS)  
 C.F.: BNDNDR85M04G149J - P.Iva: 03694820980  
 Ordine degli Architetti di Brescia n. 2974  
 tel: 3397493183 - mail: ab.andrea.benedetti@gmail.com

\_\_\_\_\_ timbro e firma

Commitente  
**GAVAZZONI LOREDANA**


\_\_\_\_\_ timbro e firma

<b>SCIA</b>	Progetto Ristrutturazione edilizia	Data  Ottobre 2019
	Numero elaborato pratica  <b>04</b>	Oggetto tavola PROGETTO : Prospetti
		Scala  1:100
		SF P <del>D</del> E

QUESTO DISEGNO E' DI PROPRIETA' RISERVATA E NON PUO' ESSERE COPIATO O RIPRODOTTO SENZA PREVENTIVA AUTORIZZAZIONE



PIANTA PIANO TERRA

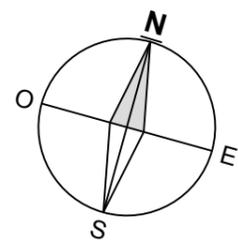

 Demolizione	 Costruzione
 Mancata Demolizione	 Mancata Costruzione

**Andrea Benedetti Architetto**


Via Foppa 41 - 25034 Orzinuovi (BS)  
 C.F.: BNDNDR85M04G149J - P.Iva: 03694820980  
 Ordine degli Architetti di Brescia n. 2974  
 tel: 3397493183 - mail: ab.andrea.benedetti@gmail.com

\_\_\_\_\_ timbro e firma


Commitente  
**GAVAZZONI LOREDANA**

\_\_\_\_\_ timbro e firma


<b>SCIA</b>	Progetto Ristrutturazione edilizia	Data  Ottobre 2019
	Numero elaborato pratica  <b>05</b>	Oggetto tavola CONFRONTO : Pianta piano terra
		Scala  1:100
		SF P <del>D</del> E

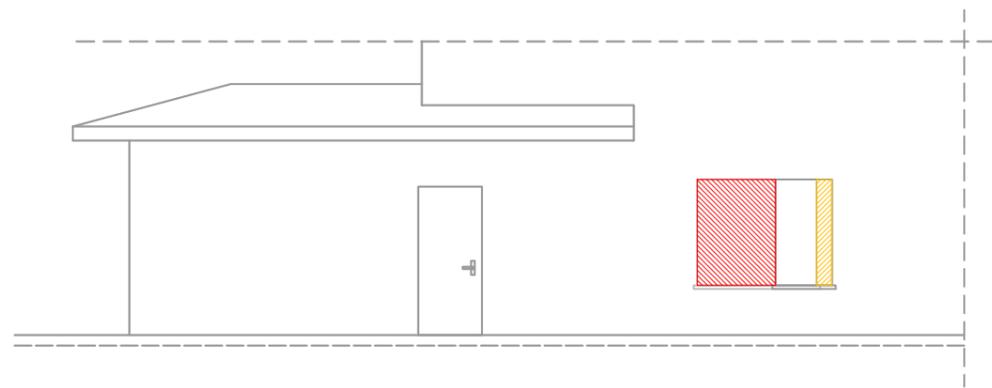


PROSPETTO NORD

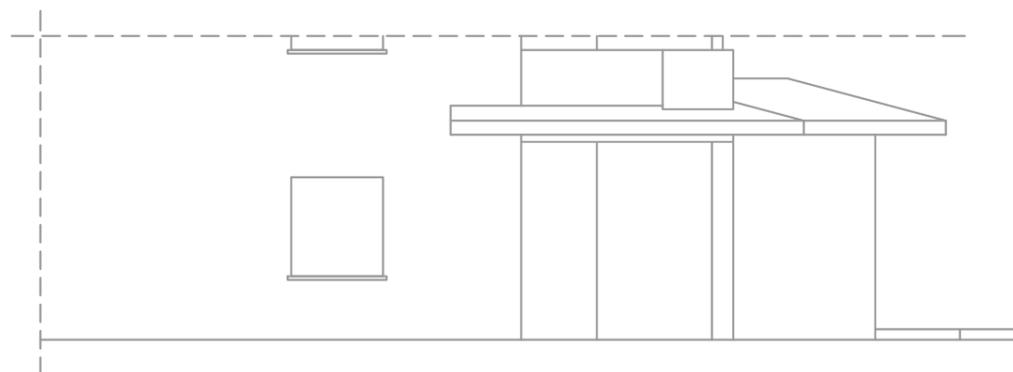

PROSPETTO SUD

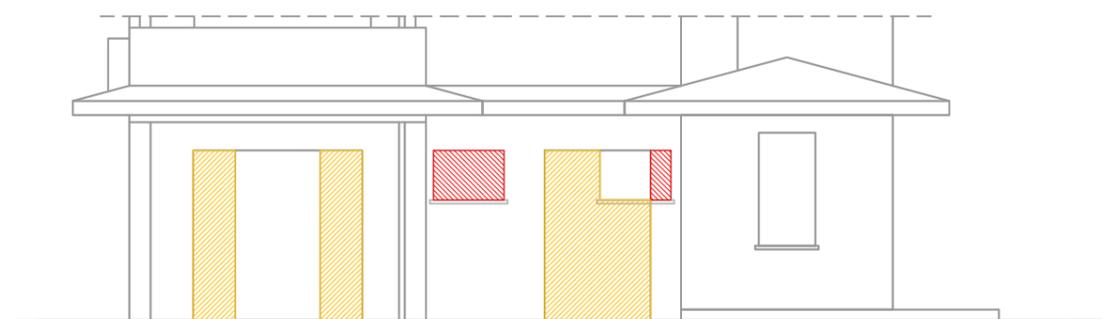

PROSPETTO EST

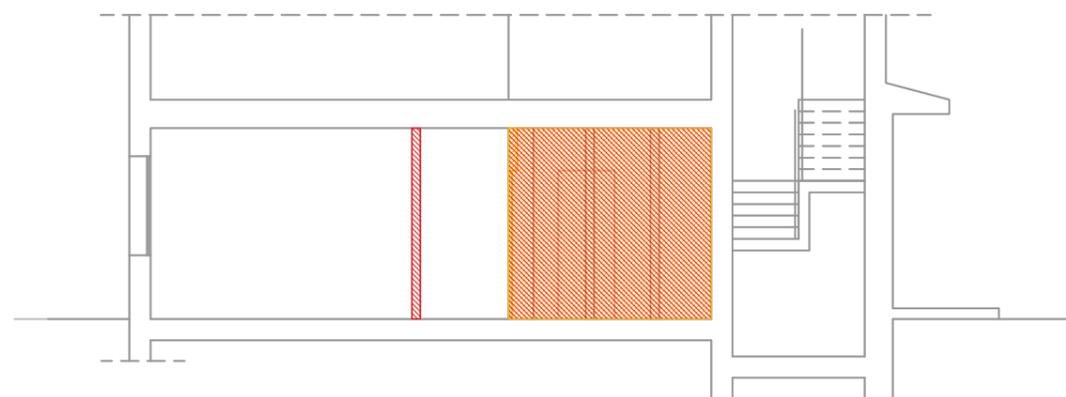

SEZIONE A-A'

 Demolizione

 Costruzione

 Mancata Demolizione

 Mancata Costruzione

**Andrea Benedetti Architetto**

Via Foppa 41 - 25034 Orzinuovi (BS)  
 C.F.: BNDNDR85M04G149J - P.Iva: 03694820980  
 Ordine degli Architetti di Brescia n. 2974  
 tel: 3397493183 - mail: ab.andrea.benedetti@gmail.com

\_\_\_\_\_ timbro e firma

Commitente  
**GAVAZZONI LOREDANA**

\_\_\_\_\_ timbro e firma

**SCIA**

Progetto  
 Ristrutturazione edilizia


Data  
 Ottobre 2019

Numero elaborato pratica  
**06**


Oggetto tavola  
 CONFRONTO : Prospetti

Scala  
 1:100

SF P ~~D~~ E

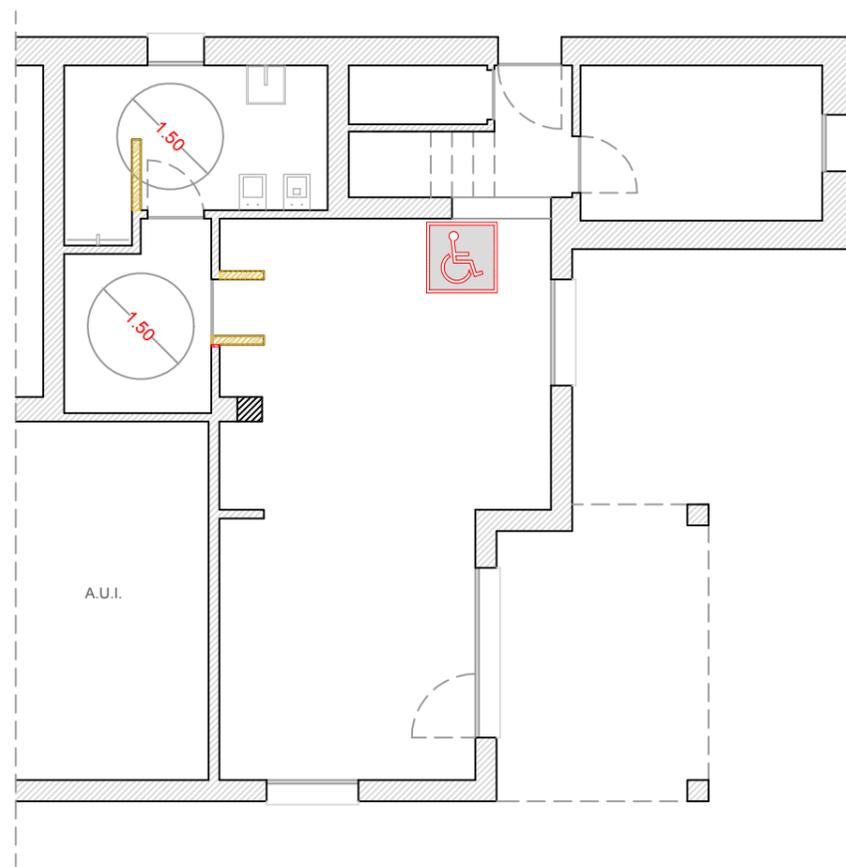

PIANTA PIANO TERRA - ADATTAMENTO BARRIERE

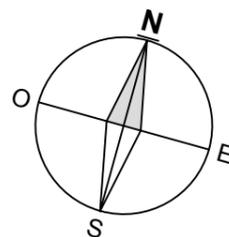

LEGENDA



Demolizione




Costruzione




Servoscala

SPAZI DI MANOVRA CON SEDIA A RUOTE (ART.8 D.M. LL.PP. 14 GIUGNO 1989 N. 236)


INGOMBRO DI ROTAZIONE A 360°  
 AMBITO PRIVO DI OSTACOLI = MIN. 150 CM

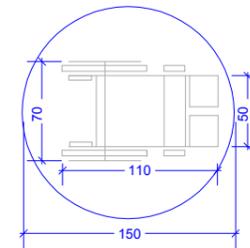


AMBITI DI MOVIMENTO SULLE RAMPE  
 PROIEZIONE VERTICALE LATERALE

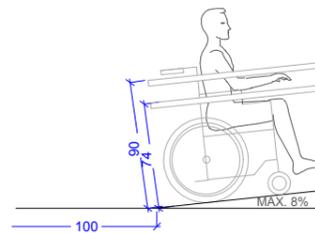

INGOMBRO DI SVOLTA A 90°  
 NELLO STESSO SENSO DI MARCIA

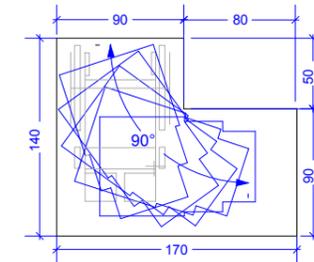

INGOMBRO DI ROTAZIONE: A 180° (140 x 170)  
 (INVERSIONE DI DIREZIONE)

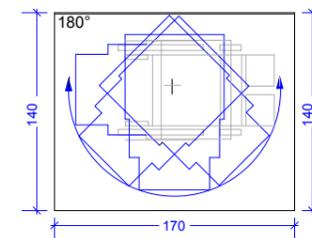

**Andrea Benedetti Architetto**

Via Foppa 41 - 25034 Orzinuovi (BS)  
 C.F.: BNDNDR85M04G149J - P.Iva: 03694820980  
 Ordine degli Architetti di Brescia n. 2974  
 tel: 3397493183 - mail: ab.andrea.benedetti@gmail.com

timbro e firma

Committente  
**GAVAZZONI LOREDANA**

timbro e firma

<b>SCIA</b>	Progetto Ristrutturazione edilizia	Data  Ottobre 2019
	Numero elaborato pratica  <b>07</b>	Oggetto tavola ADATTAMENTO BARRIERE: Eliminazione barriere architettoniche
		Scala  1:100
		SF P <del>D</del> E

QUESTO DISEGNO E' DI PROPRIETA' RISERVATA E NON PUO' ESSERE COPIATO O RIPRODOTTO SENZA PREVENTIVA AUTORIZZAZIONE